

Схема размещения автоматического пожарной сигнализации, камер видеонаблюдения, тревожной кнопки и голосовое сообщения

Исполнительная схема 1-го этажа
ТОО "Зейн"



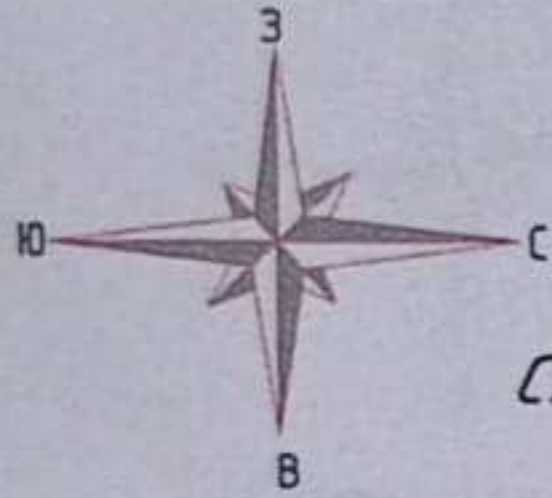


Схема блокировки

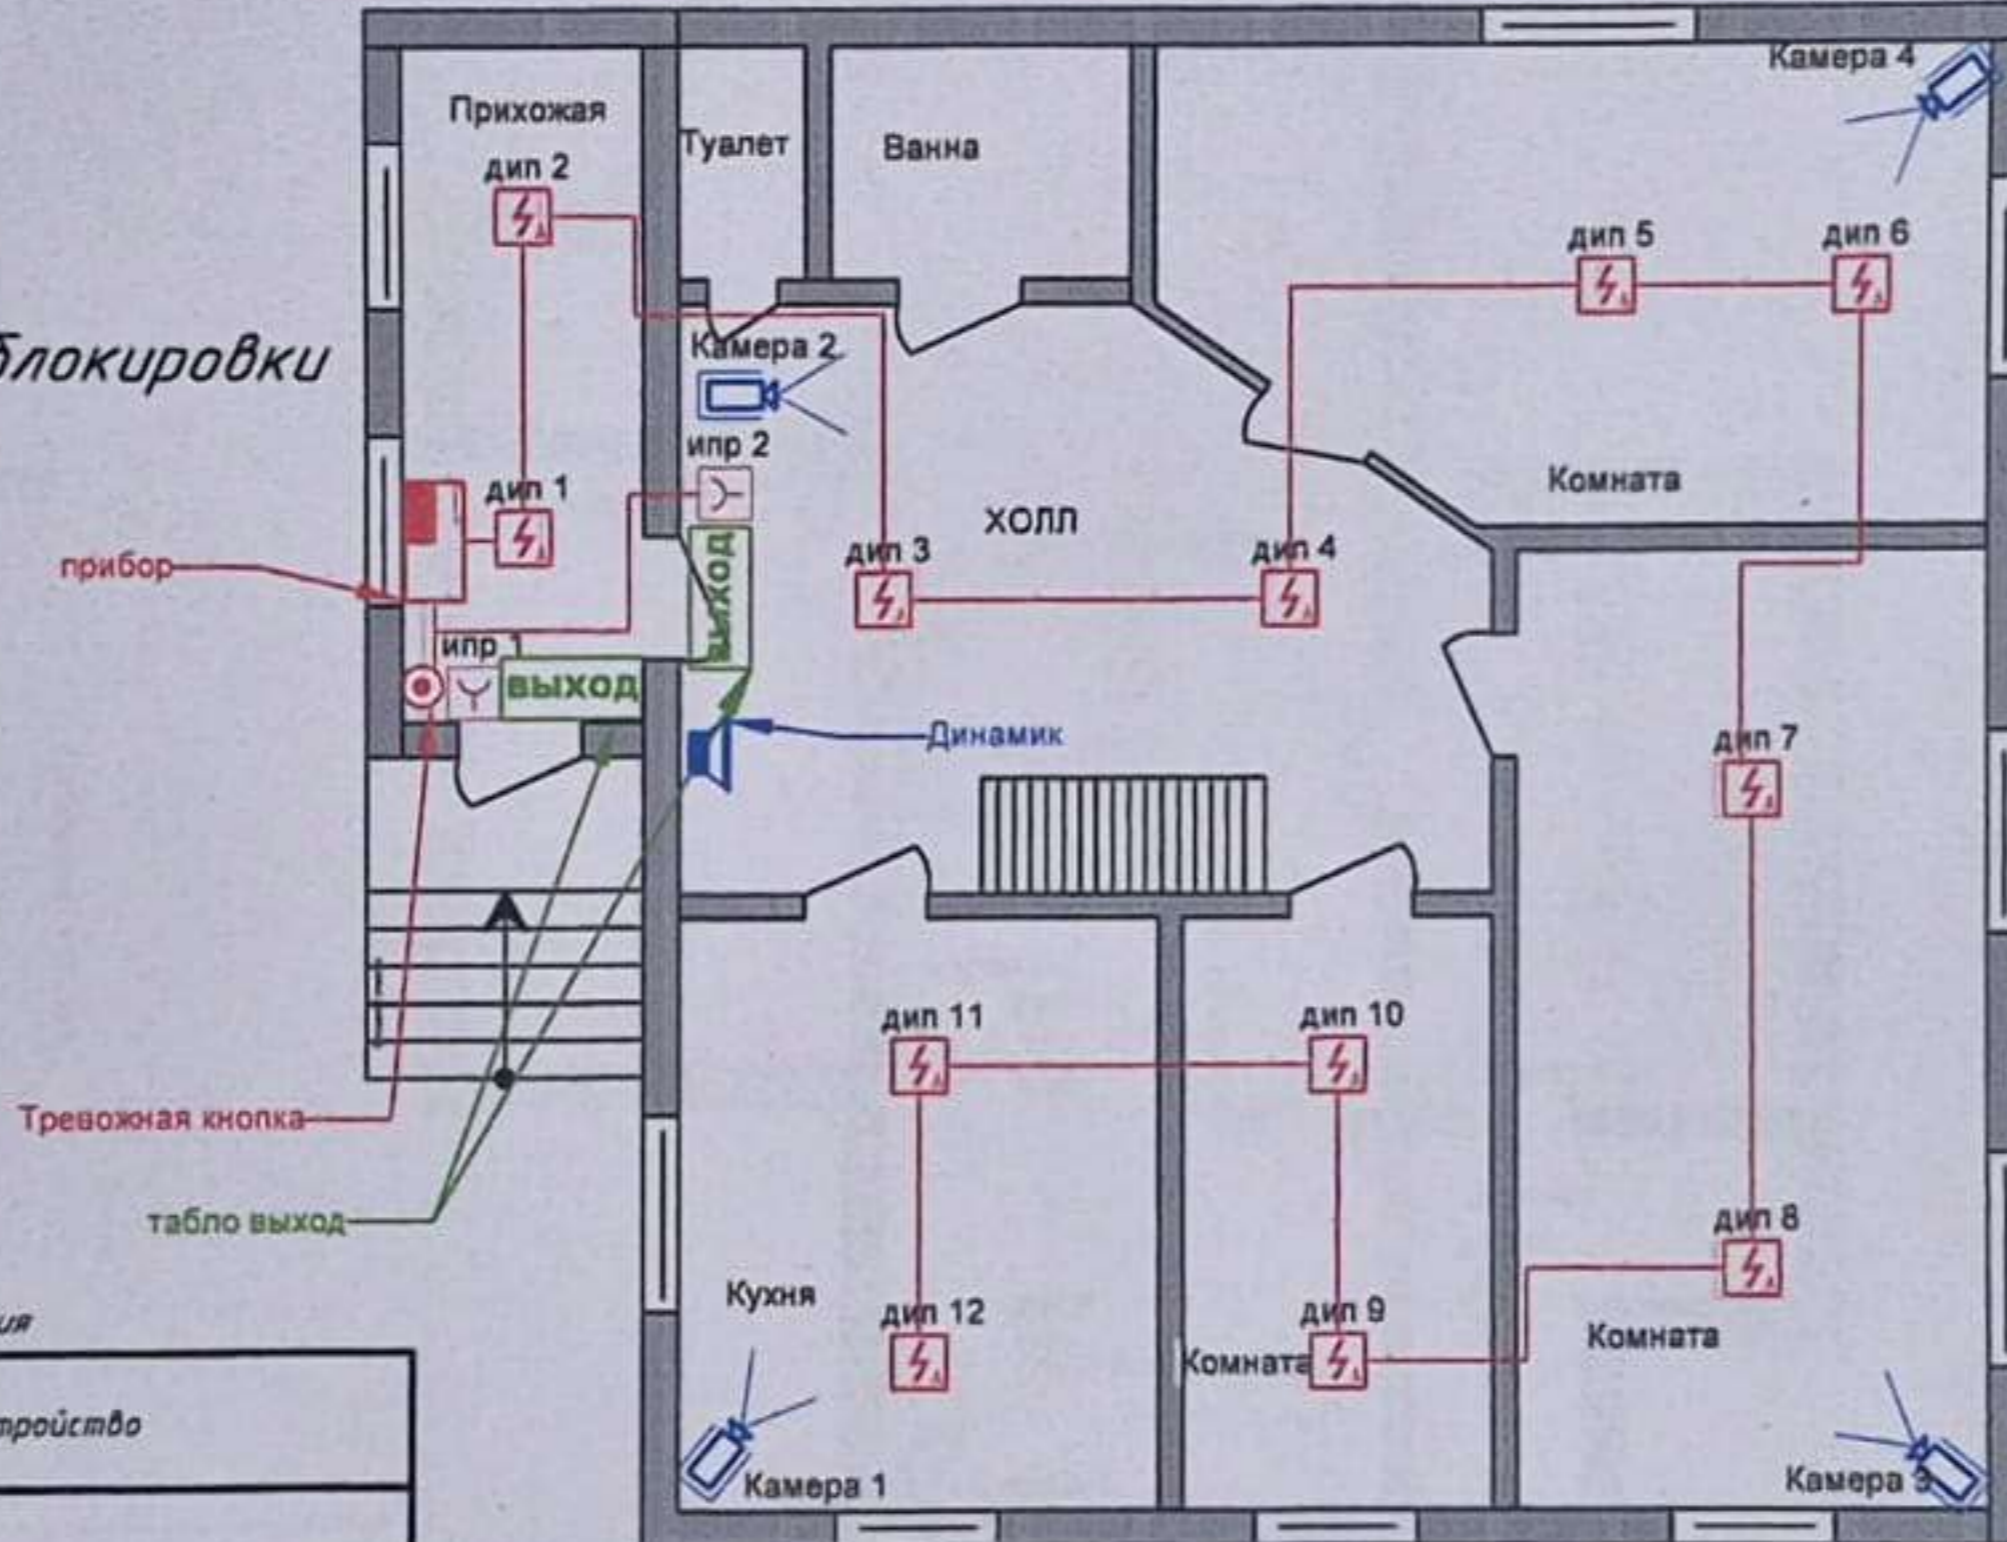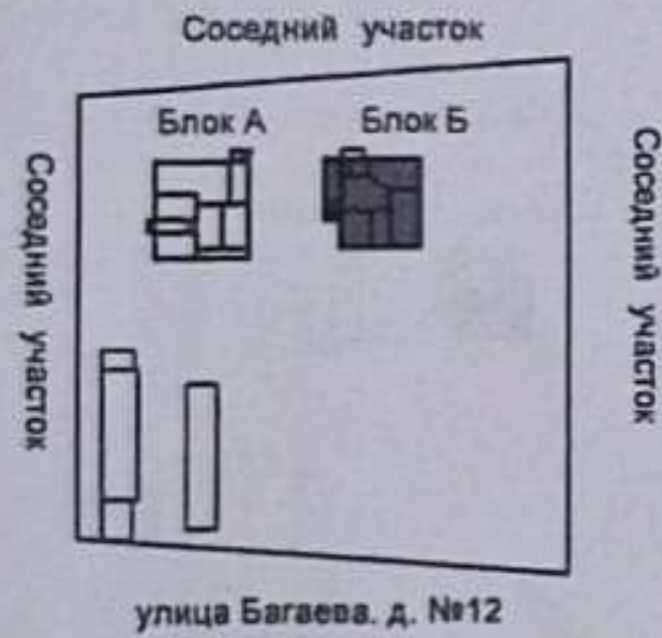

Условные обозначения

Обозначение	Количество	Устройство
	4шт	Камера
	1шт	Динамик
	1шт	Тревожная кнопка
	12шт	Пожарный извещатель дымовой
	2шт	Пожарный извещатель ручной
	2шт	Табло "ВЫХОД"
	1шт	Прибор

Имя	Фамилия	Лит	М/Ч	Подпись	Дата
Разработал					
Проектировщик					
Н. контроль					

Блок Б		
Страна	Лист	Листов

Исполнительная схема пожарной сигнализации видеонаблюдения, тревожной кнопки и голосового сообщения
(1-0724)

Схема размещения автоматического пожарной сигнализации, камер видеонаблюдения, тревожной кнопки и голосовое сообщения


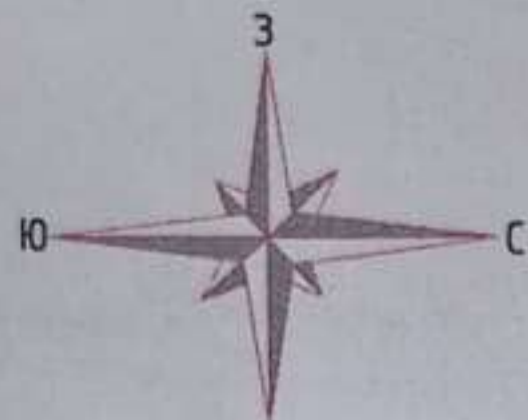


Схема блокировки



Исполнительная схема 1-го этажа
ТОО "Зейн"

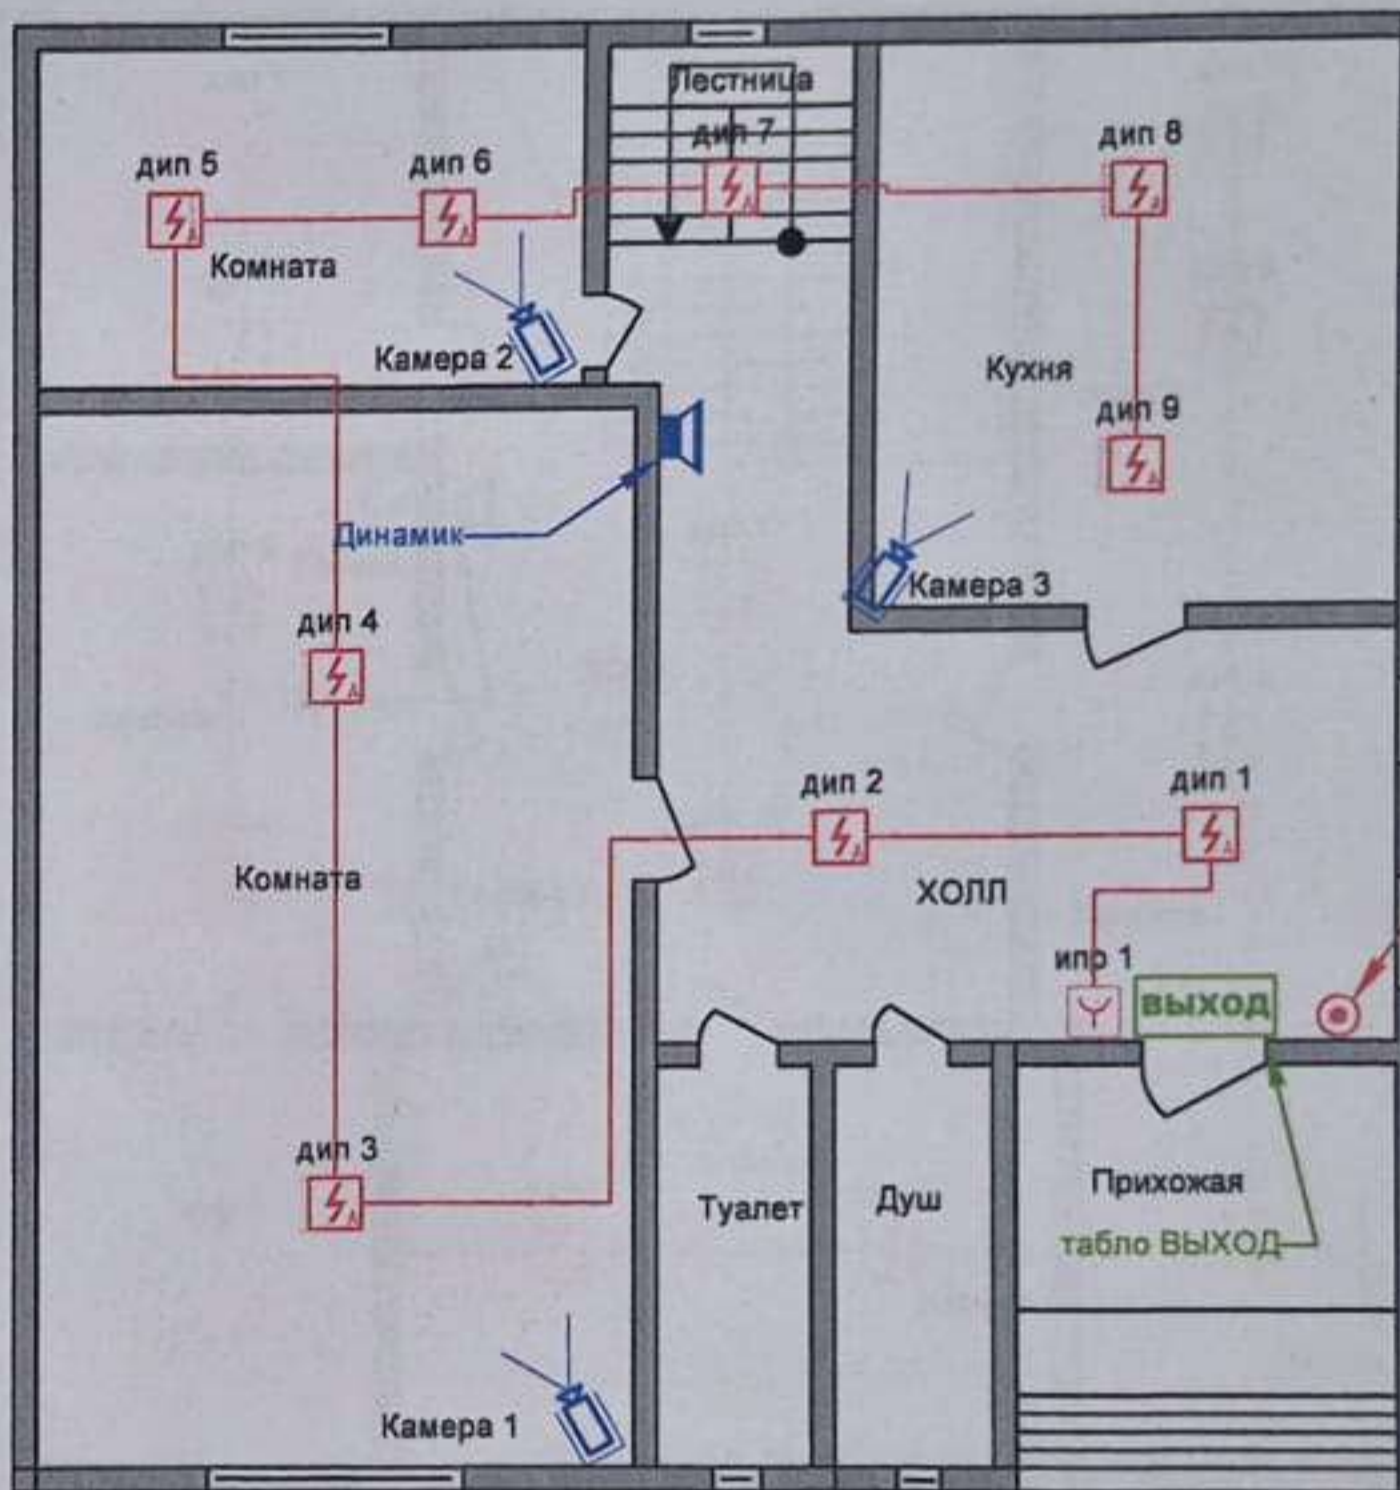

Условные обозначения

Обозначение	Количество	Устройство
	3шт	Камера
	1шт	Динамик
	1шт	Тревожная кнопка
	9шт	Пожарный извещатель дымовой
	1шт	Пожарный извещатель ручной
	1шт	Табло "ВЫХОД"

Имя	Фамилия	Лист	№ доку	Полном.	Дата
Разработал					
Проверил					
Н. контроль					

Блок А		
Страна	Лист	Листов

Исполнительная схема пожарной сигнализации, видеонаблюдения, тревожной кнопки и голосового оповещения (1-этаж)

Схема размещения автоматического пожарной сигнализации, камер видеонаблюдения, тревожной кнопки и голосовое сообщения

Исполнительная схема 2-го этажа
ТОО "Зейн"


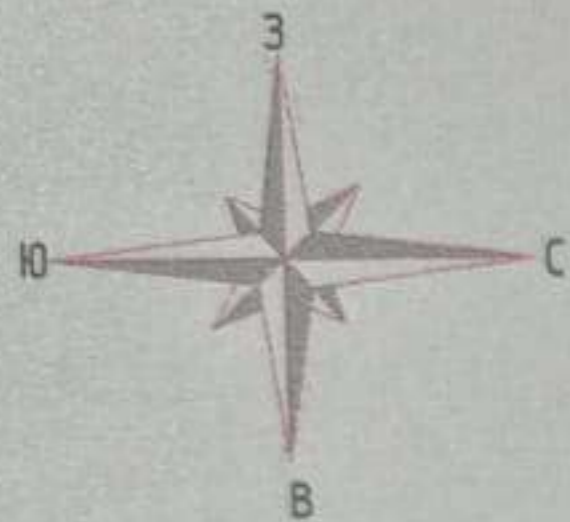


Схема блокировки

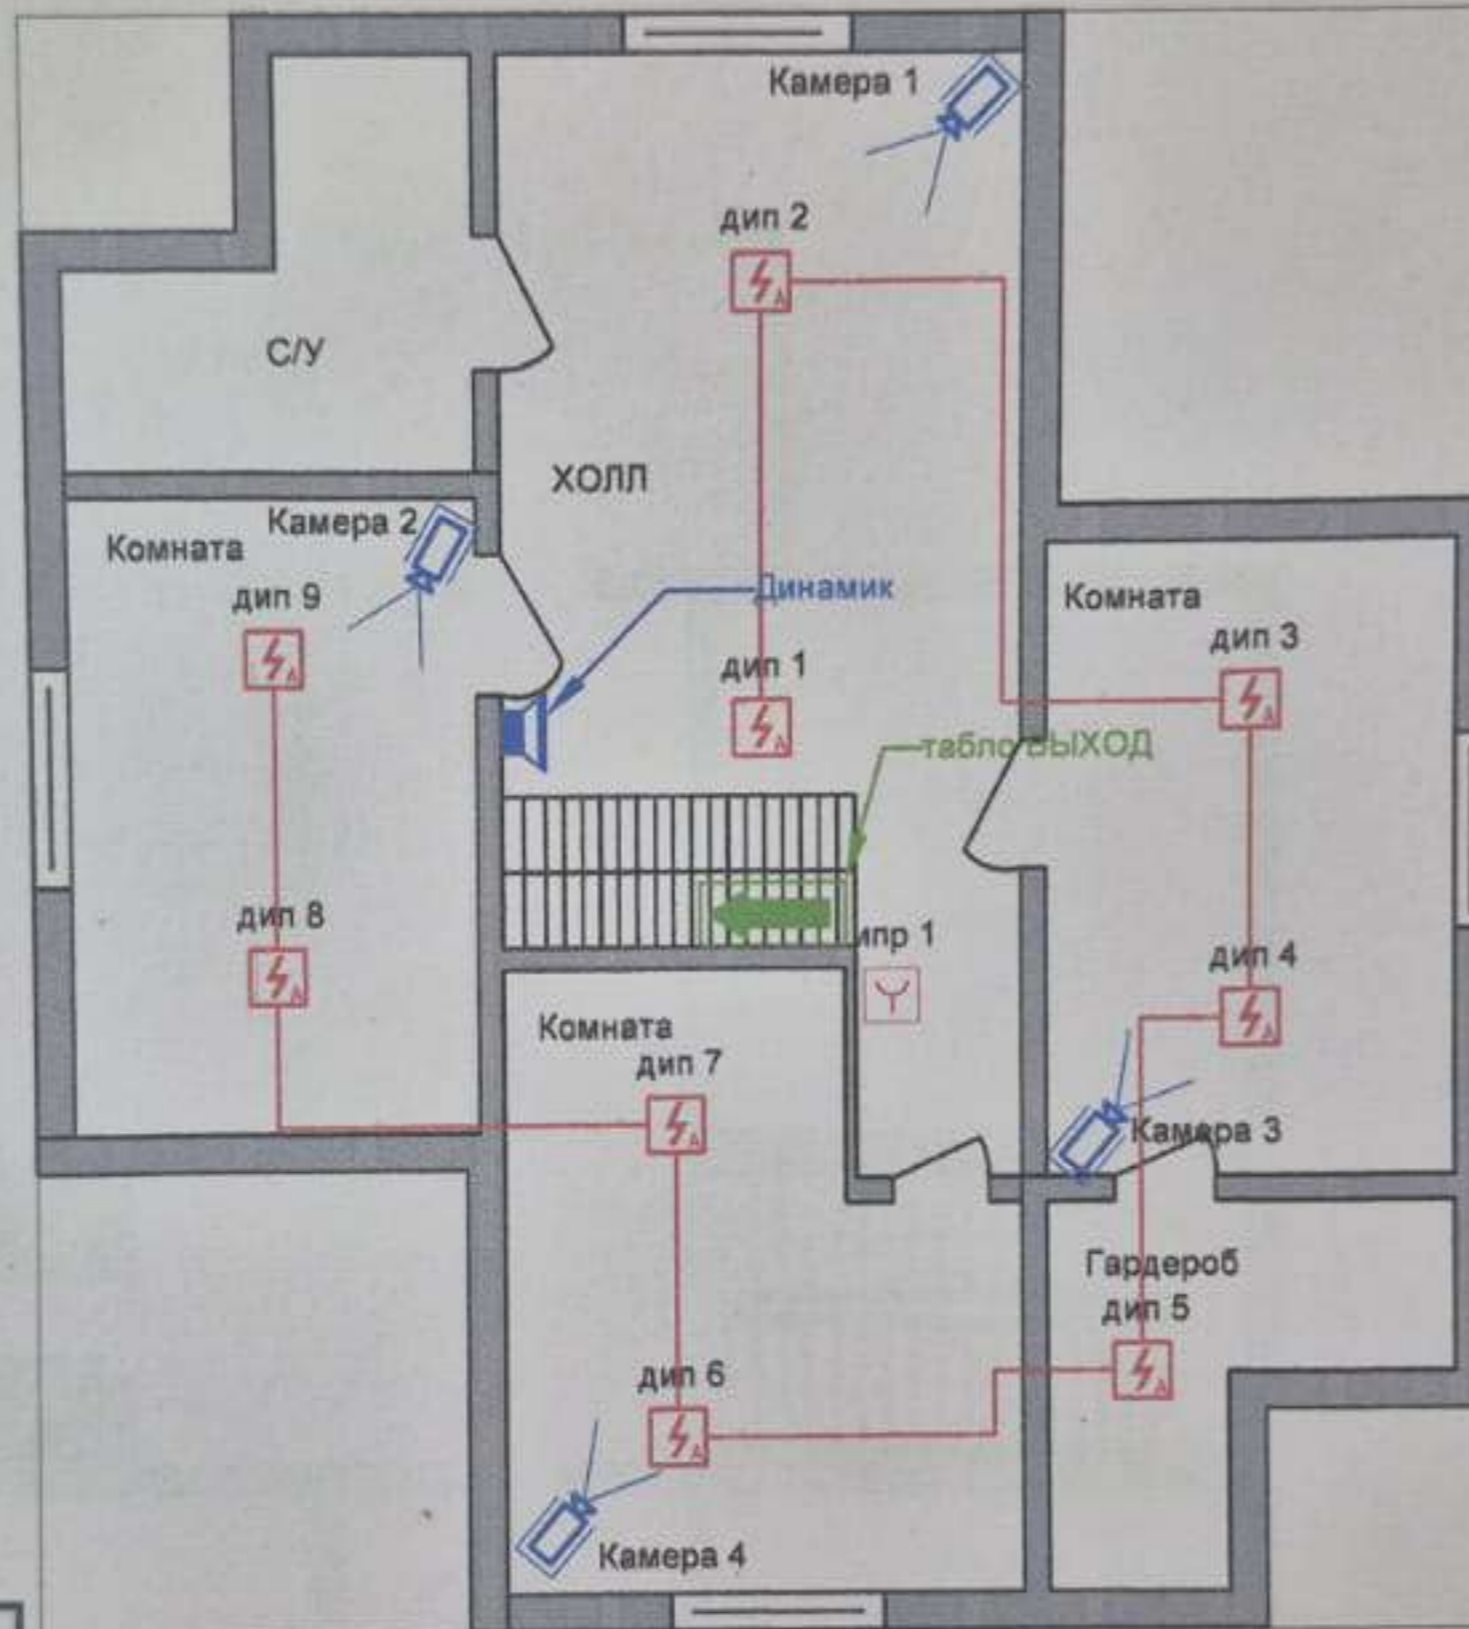

Условные обозначения

Обозначение	Количество	Устройство
	4шт	Камера
	1шт	Динамик
	9шт	Пожарный извещатель дымовой
	1шт	Пожарный извещатель ручной
	1шт	Табло "ВЫХОД"

Имя	Вид	Лист	№ докум.	Подпись	Дата
Работал					
Проверил					
Н. контроль					

Блок Б		
Страна	Лист	Листов

Исполнительная схема пожарной сигнализации, видеонаблюдения, тревожной кнопки и голосового сообщения (2-этаж)

Схема размещения автоматического пожарной сигнализации, камер видеонаблюдения, тревожной кнопки и голосовое сообщения

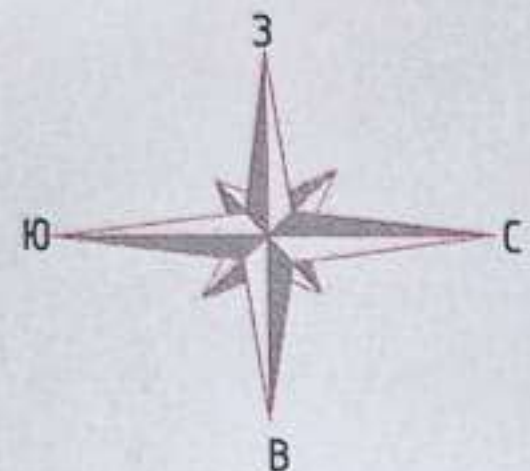



Схема блокировки



Условные обозначения

Обозначение	Количество	Устройство
	3шт	Камера
	1шт	Динамик
	1шт	Тревожная кнопка
	9шт	Пожарный извещатель дымовой
	1шт	Пожарный извещатель ручной
	1шт	Табло "ВЫХОД"

Исполнительная схема 1-го этажа ТОО "Зейн"

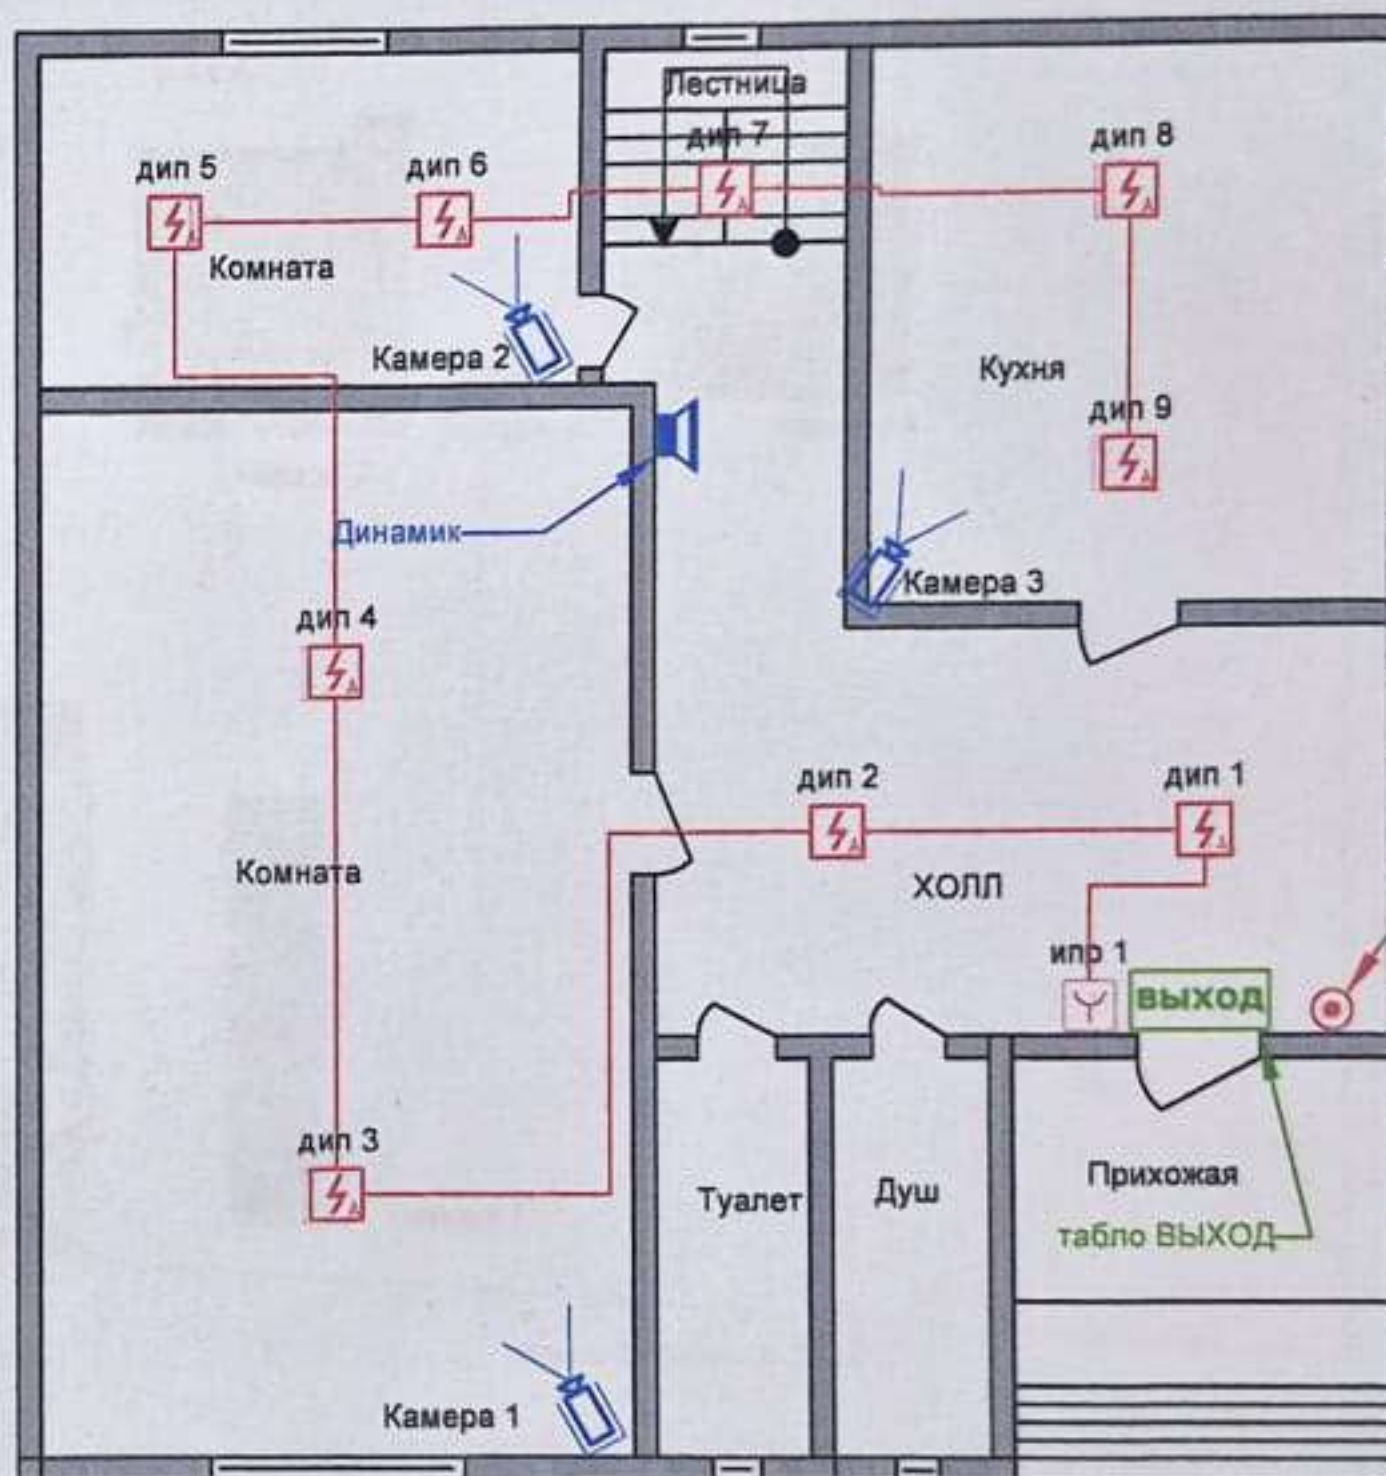

Изм.	Доб. у.	Лист	№ док.	Подпись	Дата
Работал					
Проверил					
Н. контроль					

Блок А		
Исполнительная схема пожарной сигнализации, видеонаблюдения, тревожной кнопки и голосового сообщения (1-этаж)		
Страна	Лист	Листов

Схема размещения автоматического пожарной сигнализации, камер видеонаблюдения, тревожной кнопки и голосовое сообщения

Исполнительная схема 2-го этажа
ТОО "Зейн"


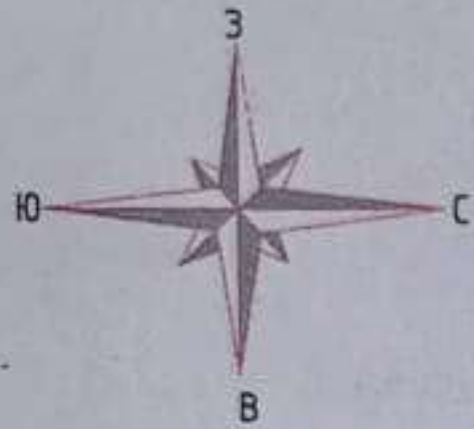


Схема блокировки



Табло ВЫХОД-ЛЕСТНИЦА

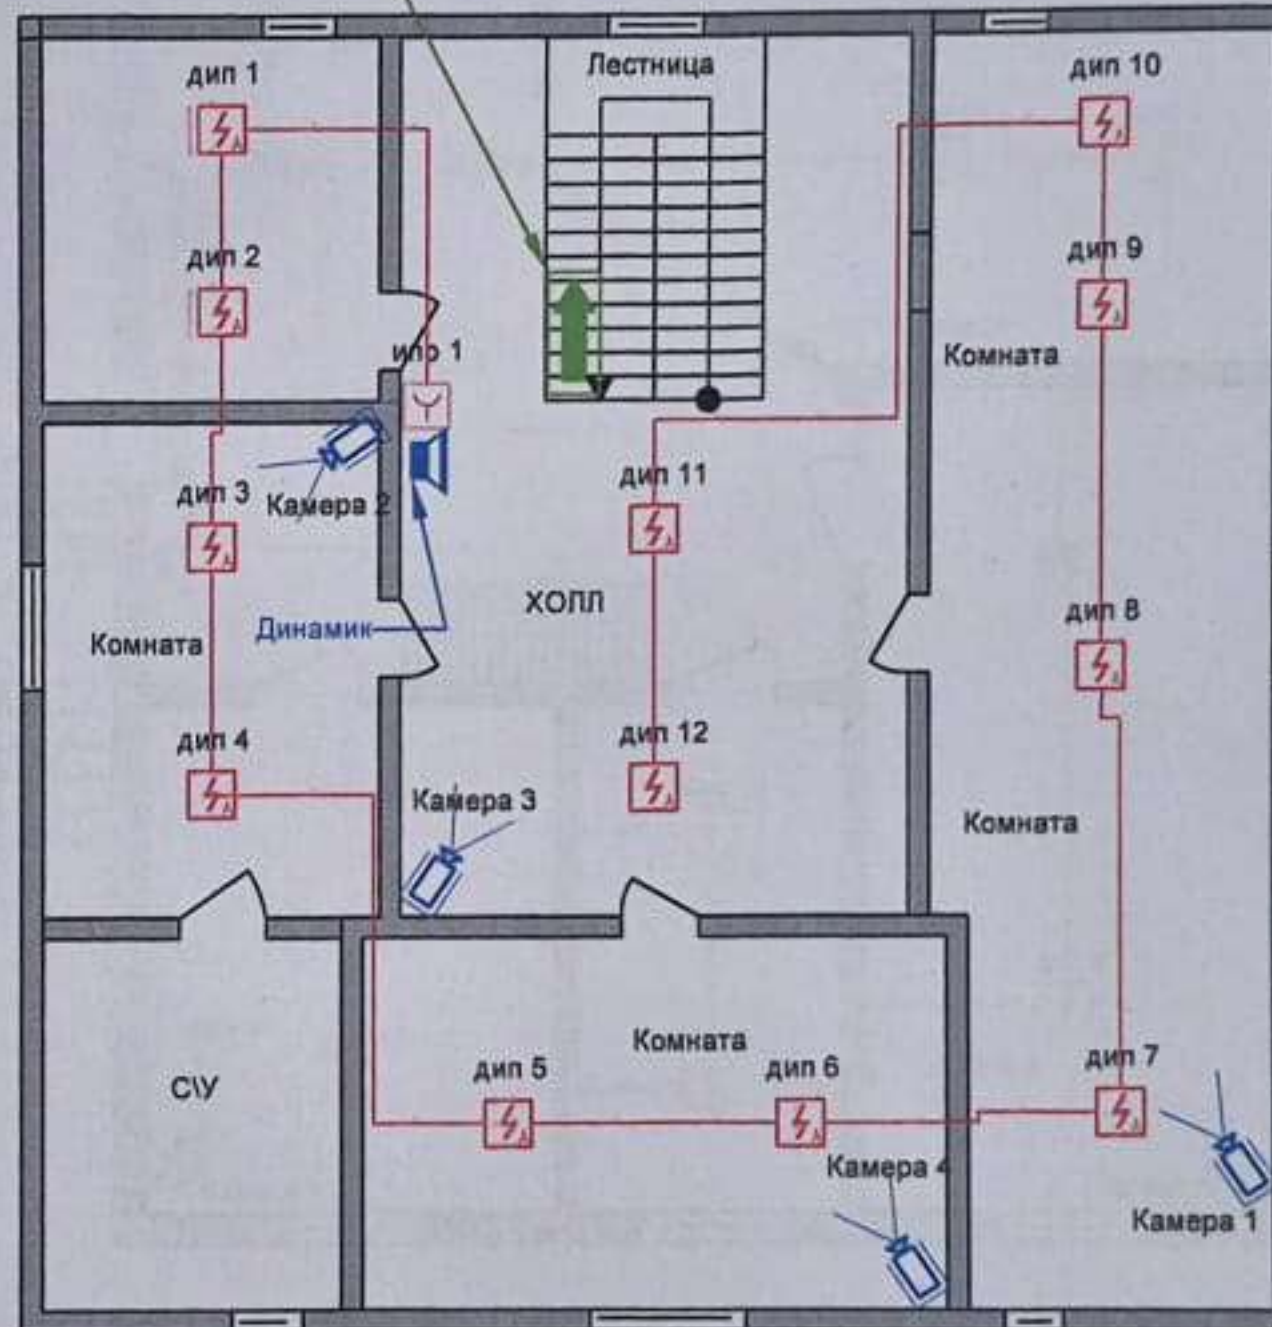

Условные обозначения

Обозначение	Количество	Устройство
	4шт	Камера
	1шт	Динамик
	12шт	Пожарный извещатель дымовой
	1шт	Пожарный извещатель ручной
	1шт	Табло ВЫХОД-ЛЕСТНИЦА

Имя	Подпись	Дата	Страна	Земля	Земля
Разработка			Блок А		
Проверка					
И контроль					
Исполнительная схема пожарной сигнализации видеонаблюдения, тревожной кнопки и голосового сообщения (детект)					